


HÄNVISNINGAR

TECKENFÖRKLARING OCH VÄXTFÖRTECKNING ENL.
RITNING M16.1-03.
MARKPLANERING RITNINGAR M16.1-03 --- M16.1-04
KONNEKTION ENLIGT ÖVERSIKTEN.

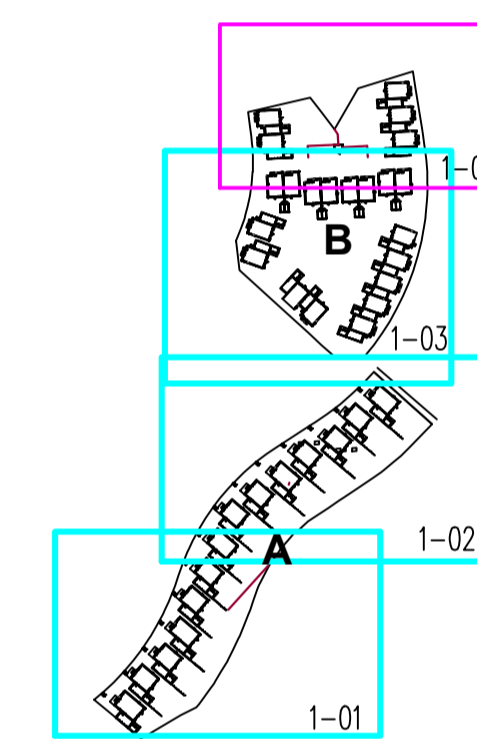

BET	ANT	ÄNDRINGEN AVSER	RELATIONSHANDLING	19.05.07
			DATUM	SIGN

RELATIONSHANDLING
ÄLTADALEN
Nacka kommun

BONAVA		
A	VILLA ARKITEKTUR	tel. 0456-13190
K	SPÅNGBERG KONSULT	tel. 08-676 09 08
E	NCC TEKNIK	tel. 08-585 510 00
V	NCC TEKNIK	tel. 08-585 510 00
VS	NCC TEKNIK	tel. 08-585 510 00
M	SPÅNGBERG KONSULT	tel. 08-676 09 08
VA	SPÅNGBERG KONSULT	tel. 08-676 09 08
KP	NORRLANDS TRÄHUS	tel. 0644-10 000
UPPDRAG NR	RITAD/KONSTR AV	HANDLÄGGARE
15578	BE	SPÅ
DATUM	ANSVARIG	
2016.09.17	LARS SPÅNGBERG	
BRF INGRID MARIE ETAPP 1 – KV B MARKPLANERING.		
SKALA A1/A3	NUMMER	BET
1:200/1:400	M16.1-04	